

# Kanalbestands-/Kanaltiefenplan Grst. Nr. 1 - 26

Wilhelm-Holert-Straße

Hirsering  
Planstraße 1

Privatweg I

Planstraße 1

10729

10829

10830

9492

9493

9494

9495

9496

9497

9498

9499



9500

9501

9502

9503

9504

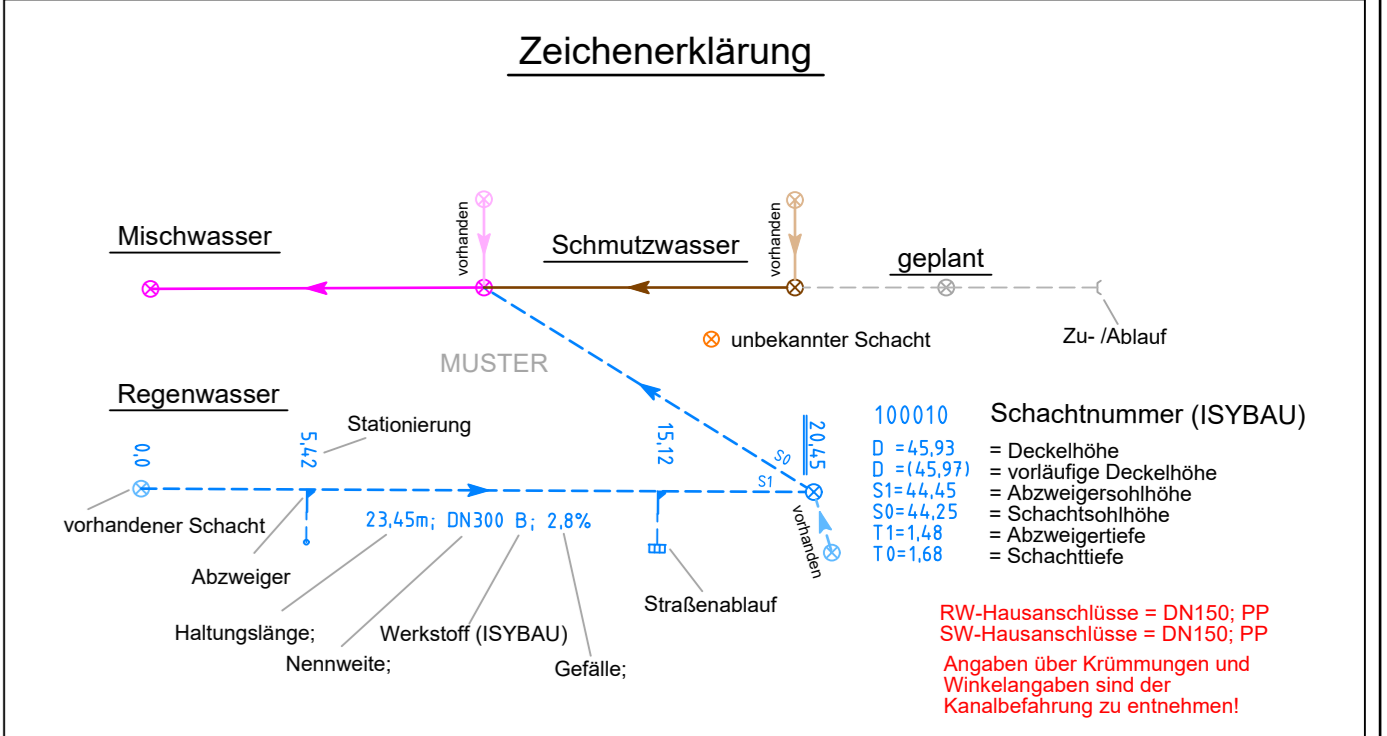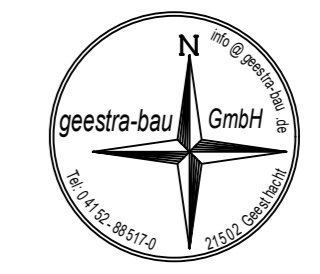

**BV Geesthacht, Finkenweg Nord, Teil West**

Projekt-Nr.: 21186 Blatt: LP Entwässerung Format: - Maßstab: 1:250 Höhen Bezugssystem: DHHN 92 NHN	Entwässerungsbestandsplan Baugebiet aufgenommen: Juli 2022 angefertigt am: 22.02.2023 B. Immler	Frohnauer Straße 11 21502 Geesthacht Tel.: (04152) 88 51 70 Fax: (04152) 88 51 710 E-Mail: info@geestra-bau.de www.geestra-bau.de
--	--	--

**geestra-bau**  
STRASSENBAU • TIEFBAU • INGENIEURBAU