Kanalbestands-/Kanaltiefenplan Grst. Nr. 27 - 42

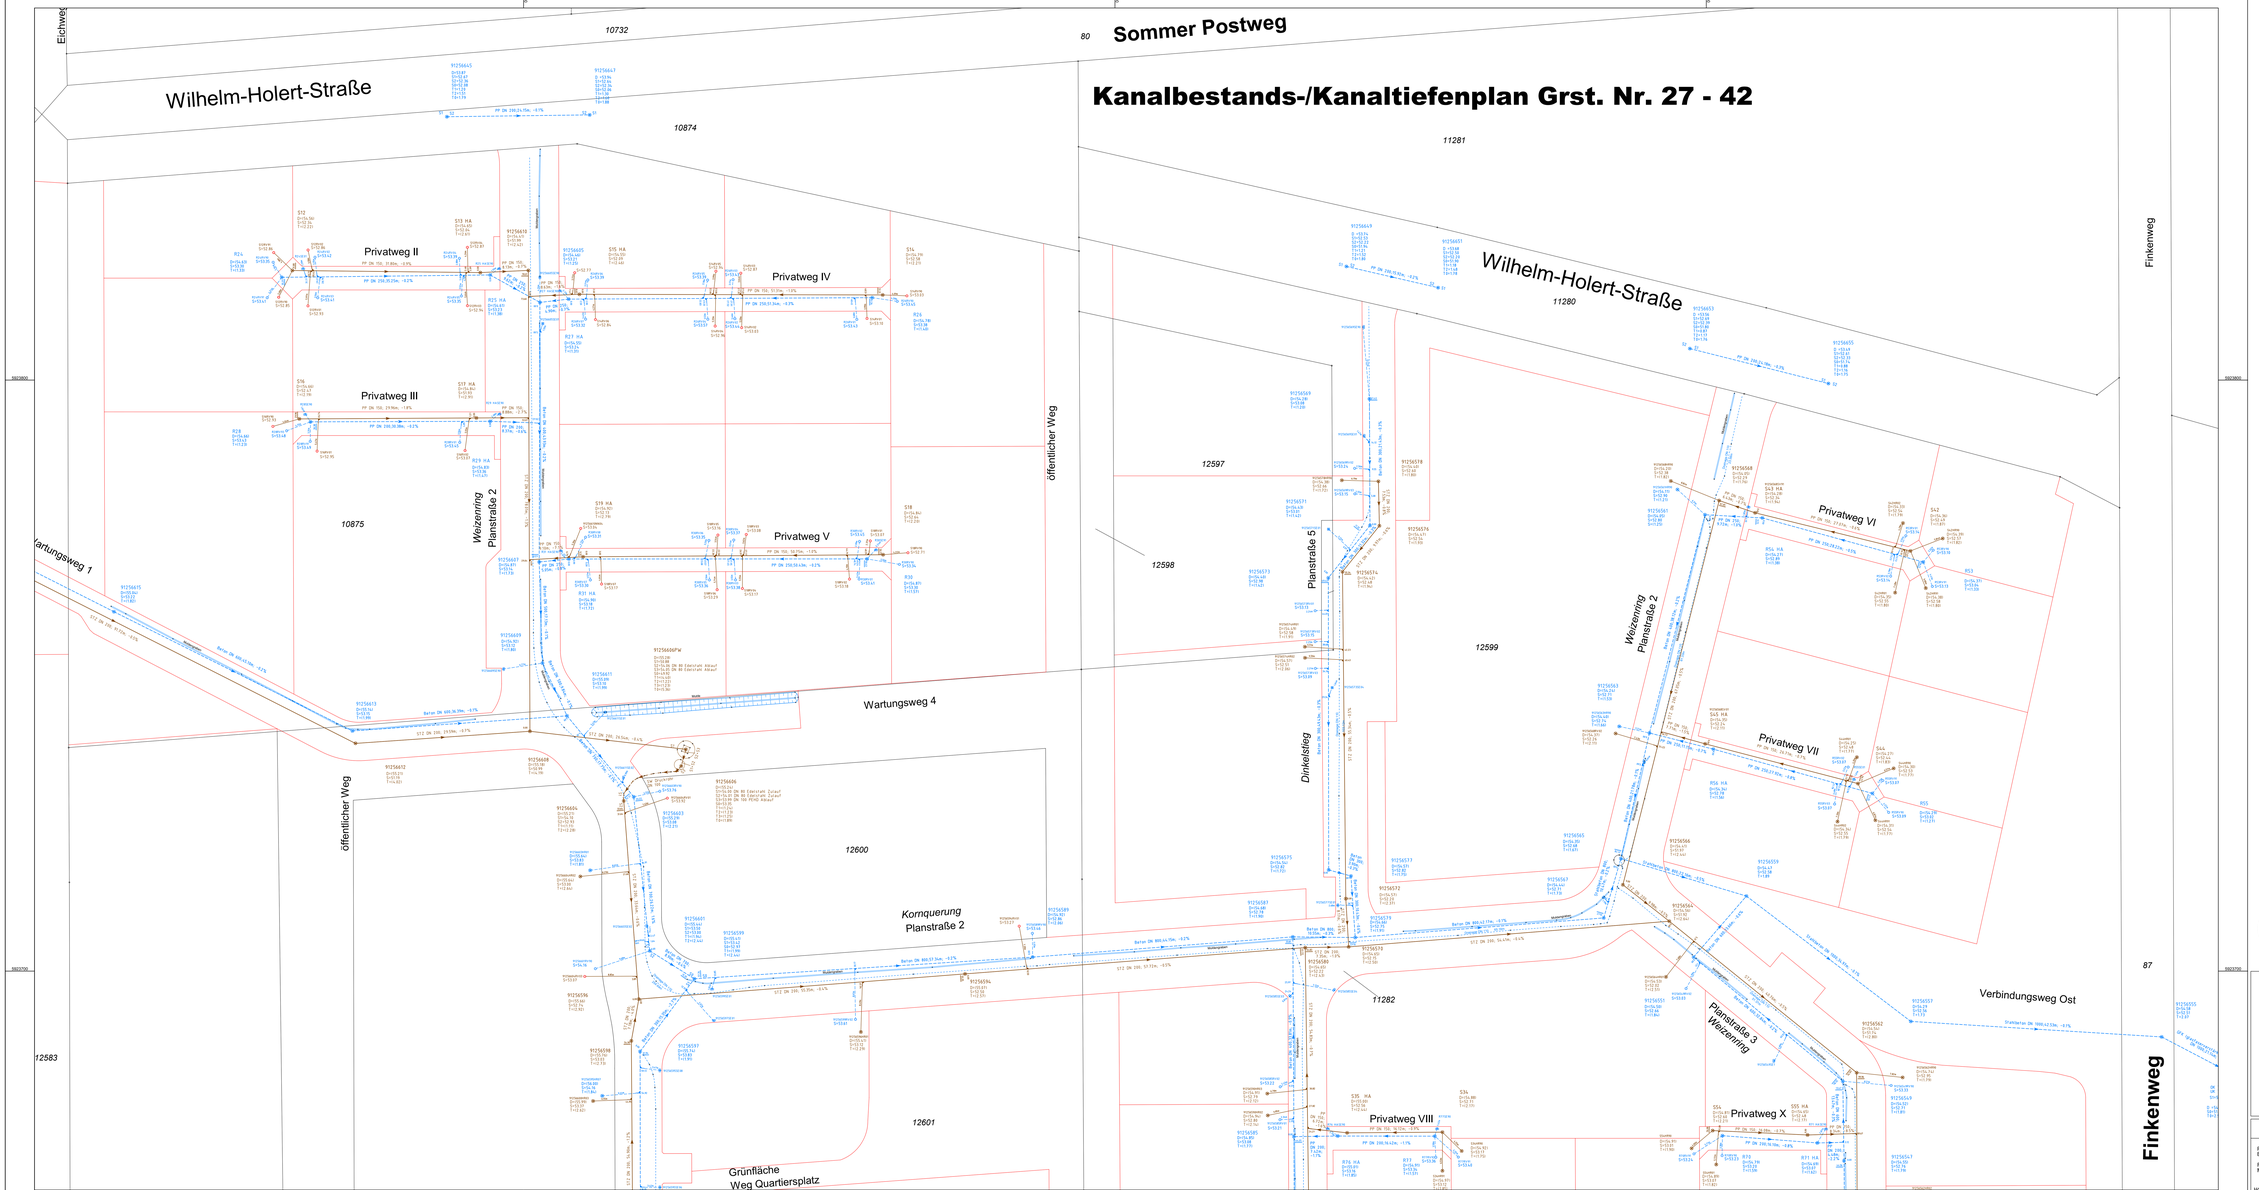

Zeichenerklärung

Mischwasser — Schmutzwasser — geplant

Zu - /Ablauf

MUSTER

Regenwasser

Stationierung

vorhandener Schacht

Abzweiger

Haltungslänge:

Werkstoff (SIVBAU):

Nennweite:

Gefälle:

Straßenablauf

urbekannter Schacht

Schachtnummer (SIVBAU):

= Deckelart
= Deckelgröße
= Abzweigerrichtung
= Abzweigerlänge
= Abzweigerart
= Schachtbelag

RW-Hausanschlüsse = DN100, PP
SW-Hausanschlüsse = DN150, PP

Anzahl der Hausanschlüsse und Anzahl der Kontrollschächte Kanalbesichtigung zu entnehmen!

BV Geesthacht, Finkenweg Nord, Teil Nord-Ost

Projekt-Nr. 21186
Blatt: LP Entwässerung
Format: -
Maßstab: 1:250
Höhenbezugssystem: DHHN 92 NHN

Entwässerungsbestandsplan

Baugebiet

aufgenommen: Juli 2020, Januar 2023 B. Weinke

angefertigt am: 22.02.2023 B. Irmler

Frohmaier Straße 11
21521 Geesthacht
Tel.: (04152) 88 51 70
Fax: (04152) 88 51 710

E-Mail: info@geestra-bau.de
www.geestra-bau.de

geestra-bau
STRASSENBAU · TIEFBAU · INGENIEURBAU